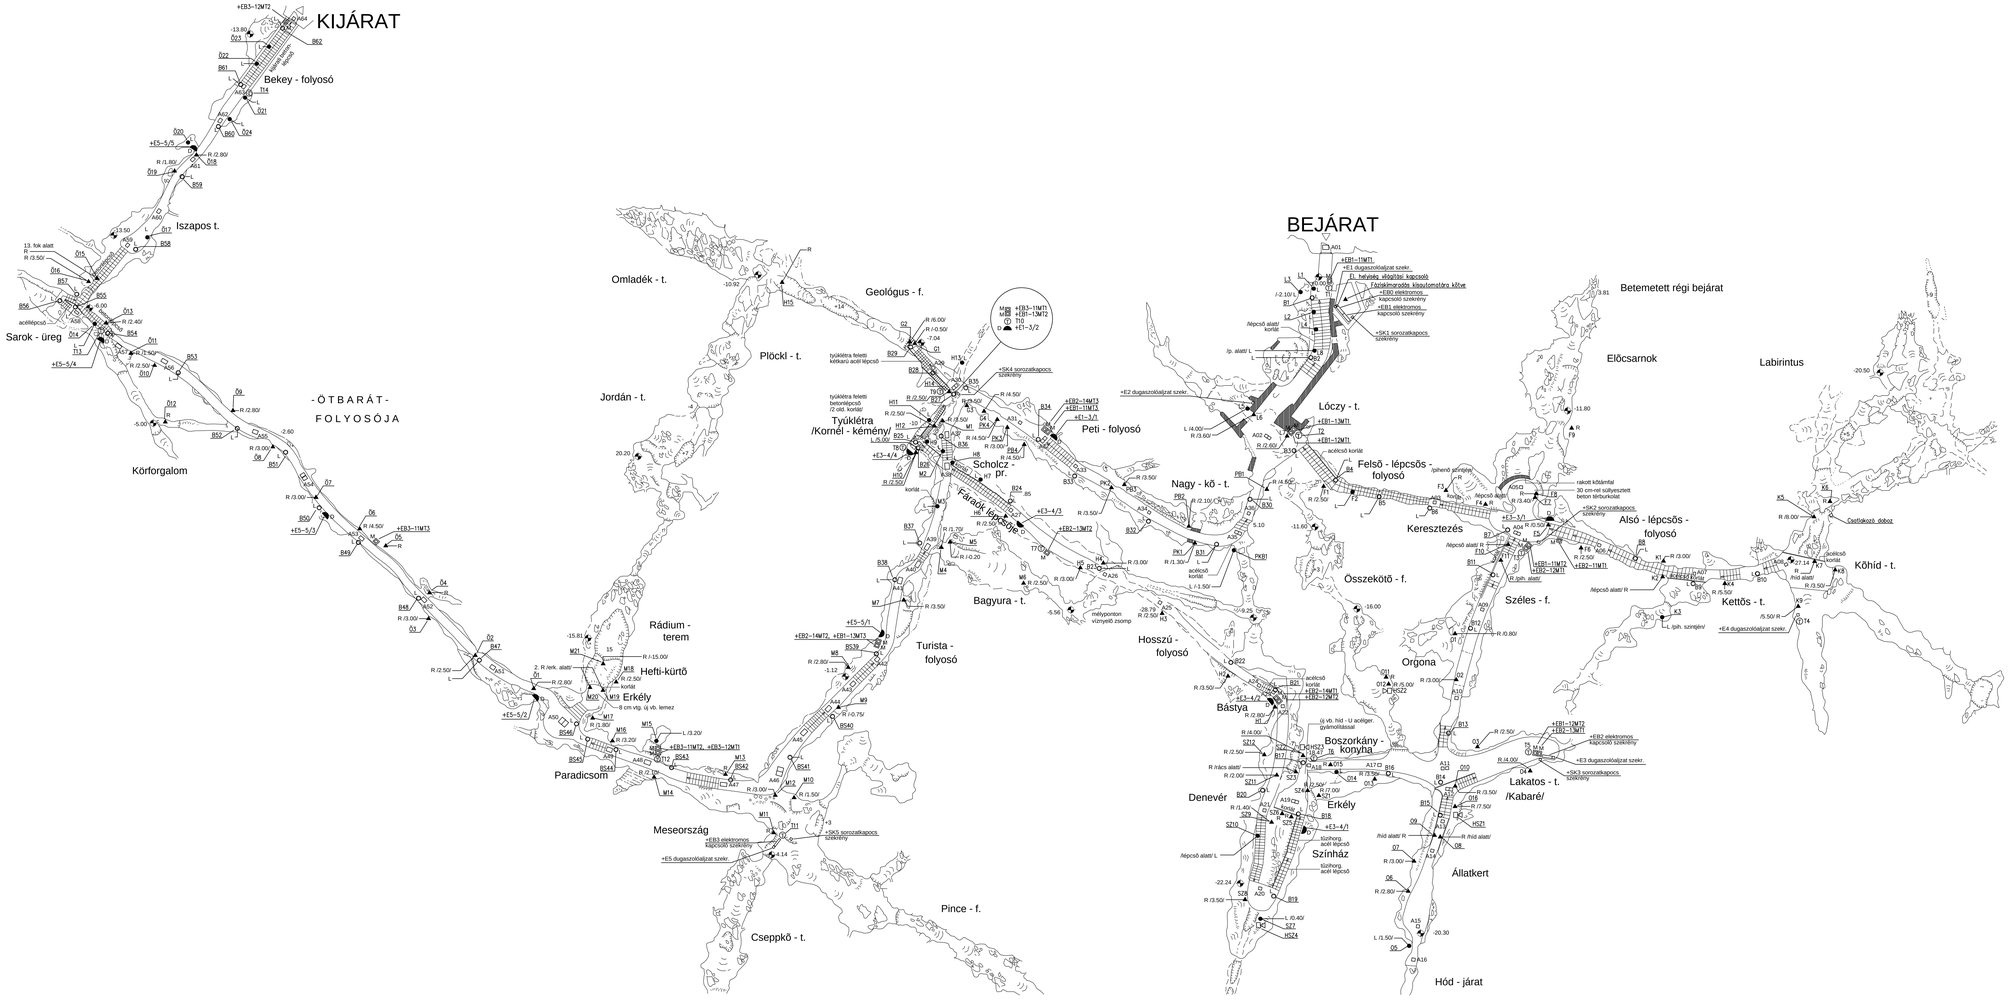

ELPRO ®
MÉRNÖKI IRODA KFT.
H-1102 Budapest X. Állomás utca 8.
Telefon & Fax: 261-1309
E-mail: elpro@mail.matav.hu

PÁL-VÖLGYI BARLANG

FELÚJÍTÁSI MUNKÁI

VILLAMOS BERENDEZÉS

INSTALLÁCIÓS RAJZ

MÓDOSÍTÁSOK

S.sz:	Jel:	Dátum:	Név:	Aláírás:	Tárgy:
6.					
5.					
4.					
3.					
2.					
1.	M1	2015.03.25.	Szabó L.		LED-es világítás

Dátum:	Tervfajta:	Lépték:
2001.04.20.	MEGVALÓSULÁSI TERV	M=1:200

	Név:	Eng. szám:	Aláírás:
Rajzoló:	Szikra R.		
Tervező:	Kiss I.	V1 01-4257	
Ellenőr:	Szabó L.		

Munkaszám: 2004200

Rajzszám: MT 01004 – 51M1